


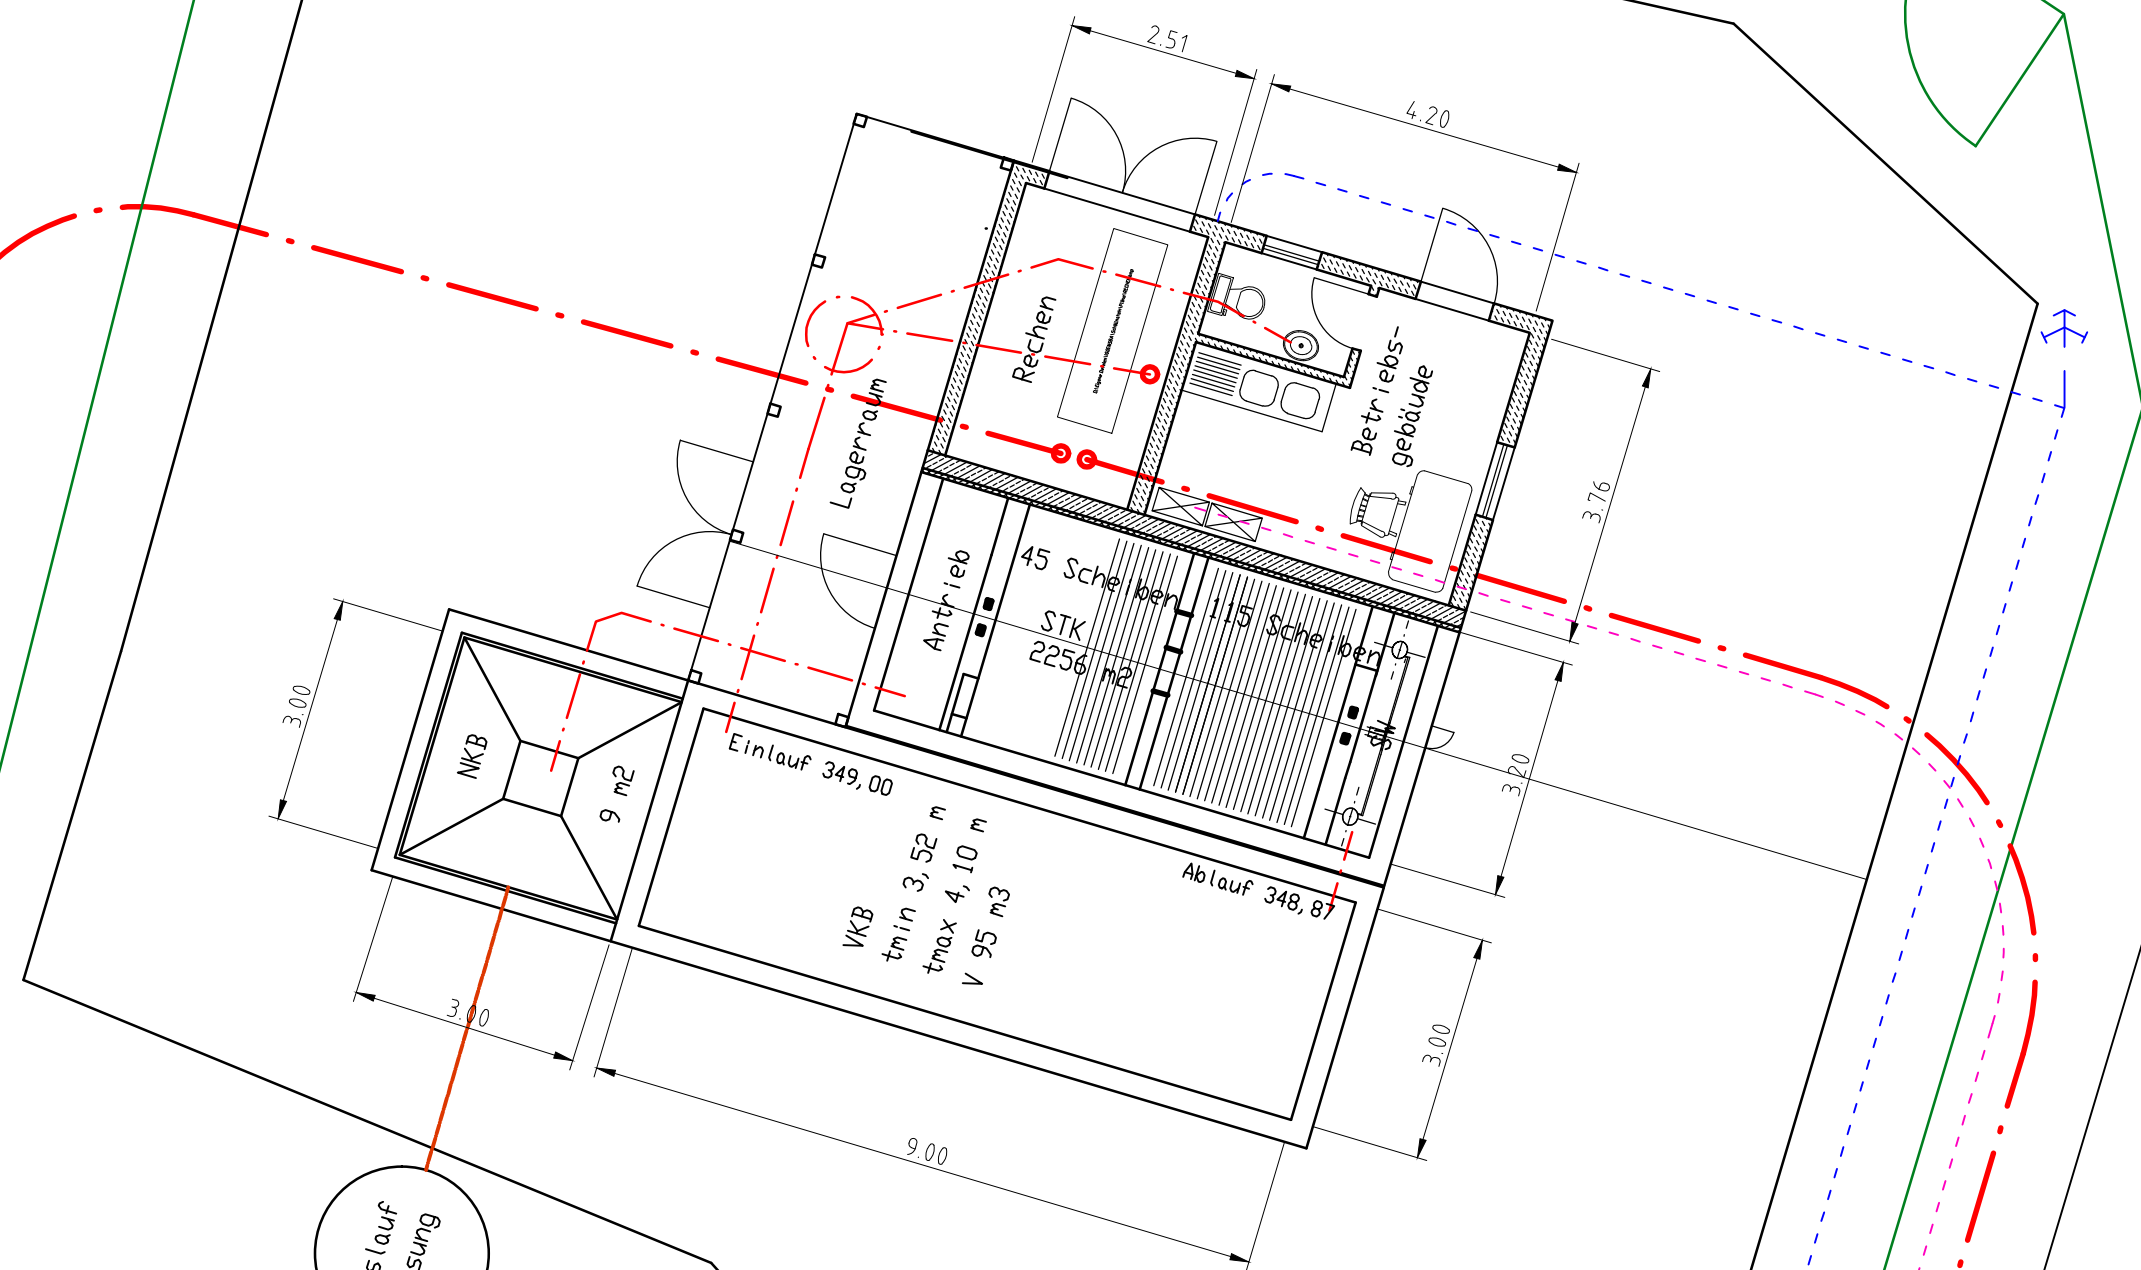

Auslauf
Messung

Bepflanzung

30 Bäume Hei 2 x v, o.B., 150-200

Salix fragilis, Fraxinus excelsior, Alnus glutinosa



40 Sträucher 2 x v, o.B., 60-100

Euonymus europaeus, Viburnum opulus,

Salix cinerea, Salix aurita

Lonicera xylosteum, Ligustrum vulgare, Frangula alnus

BG Betriebsgebäude
SW Schöpfwerk
STK Scheibentauchkörper
NK Nachklärung
ÜS Überschussschlamm
VK Vorklärbecken

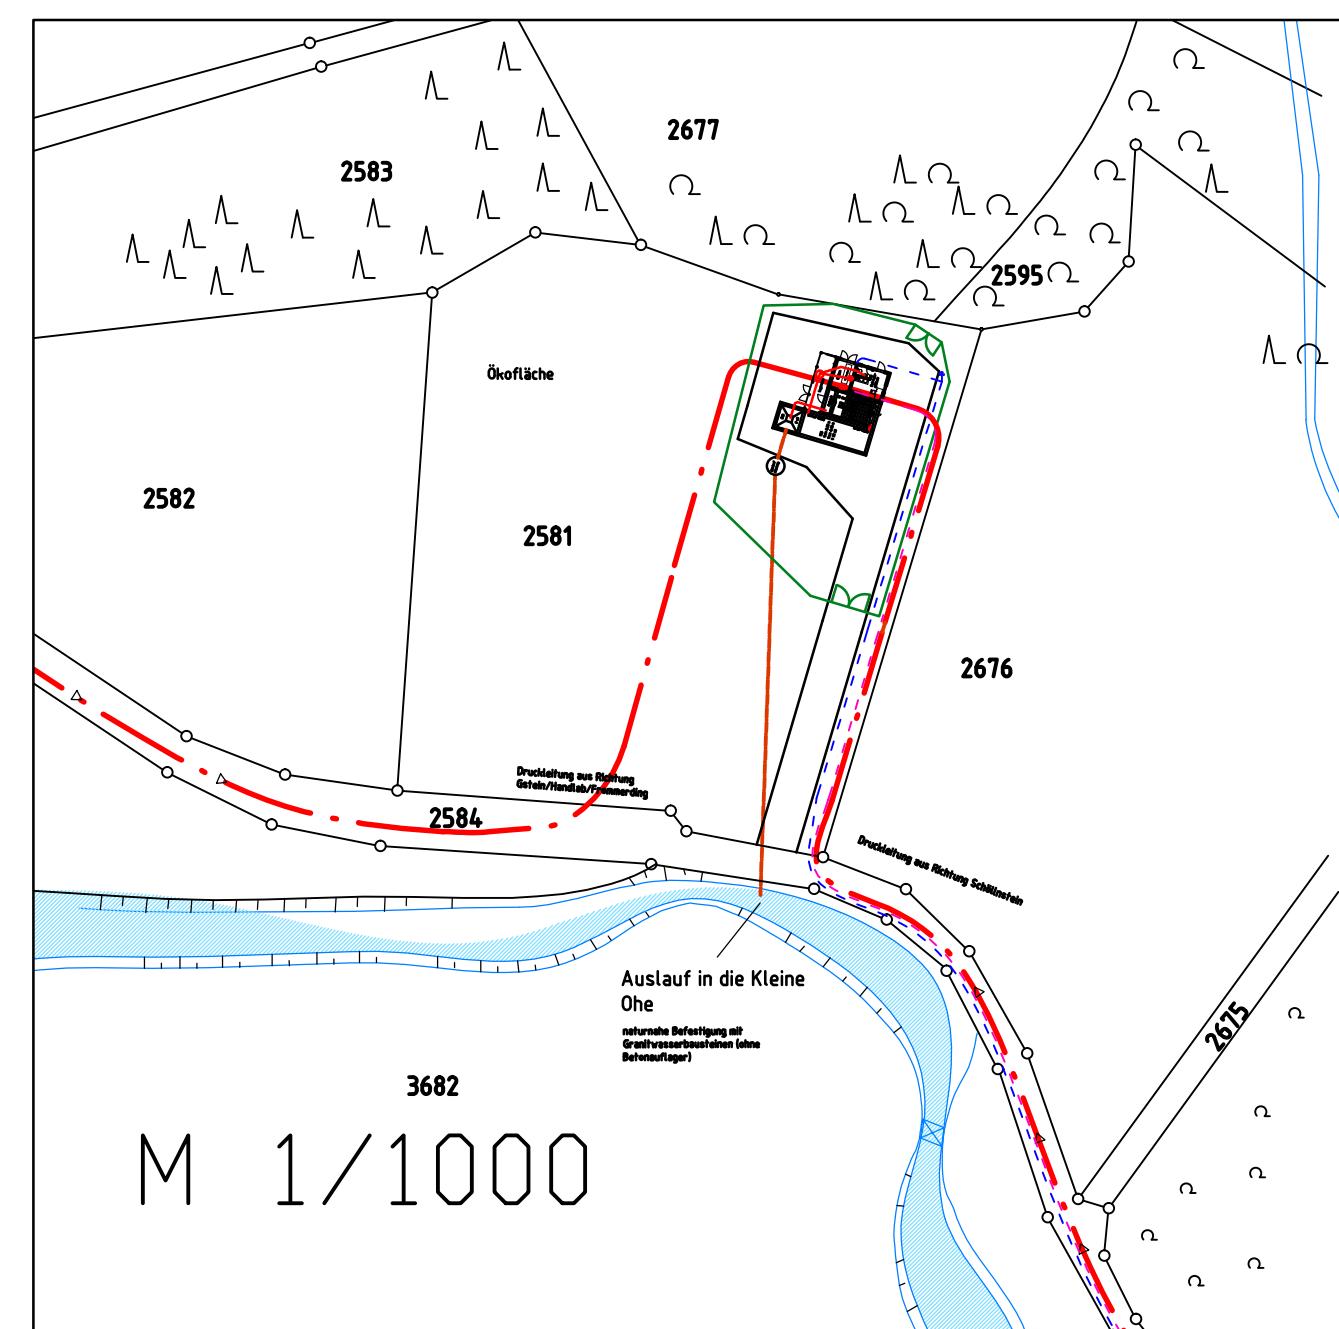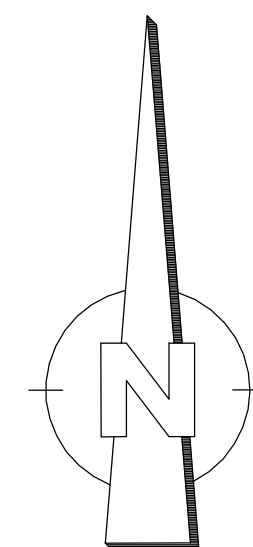

- Zaunanlage
- Wasserleitung
- Strom und Telekom
- Abwasserdruckleitungen
- Ablaufleitung
- Grundleitung

c					
INDEX	DATUM	GEZEICHNET	DATUM	GEPRÜFT	ART DER ÄNDERUNG
VORHABEN: Kläranlage Schöllstein					ANLAGE:
VORHABENSTRÄGER: Gemeinde Iggenbach Landkreis Deggendorf					PLAN-NR.:
MASSTAB: 1: 100					Bestandsplan
VORHABENSTRÄGER:					DATUM
ENTWURFSVERFASSER:					NAME
Ingenieurbüro Stefan Weiss					ENTW.
Geranienweg 11, 94447 Plattling					Okt. 2000
tel 09931/72800 fax 09931/907391					GEZ.
e-mail weiss_stefan@degnet.de					Okt. 2000
Iggenbach, den					GEPR.
Plattling, den					Okt. 2000

