

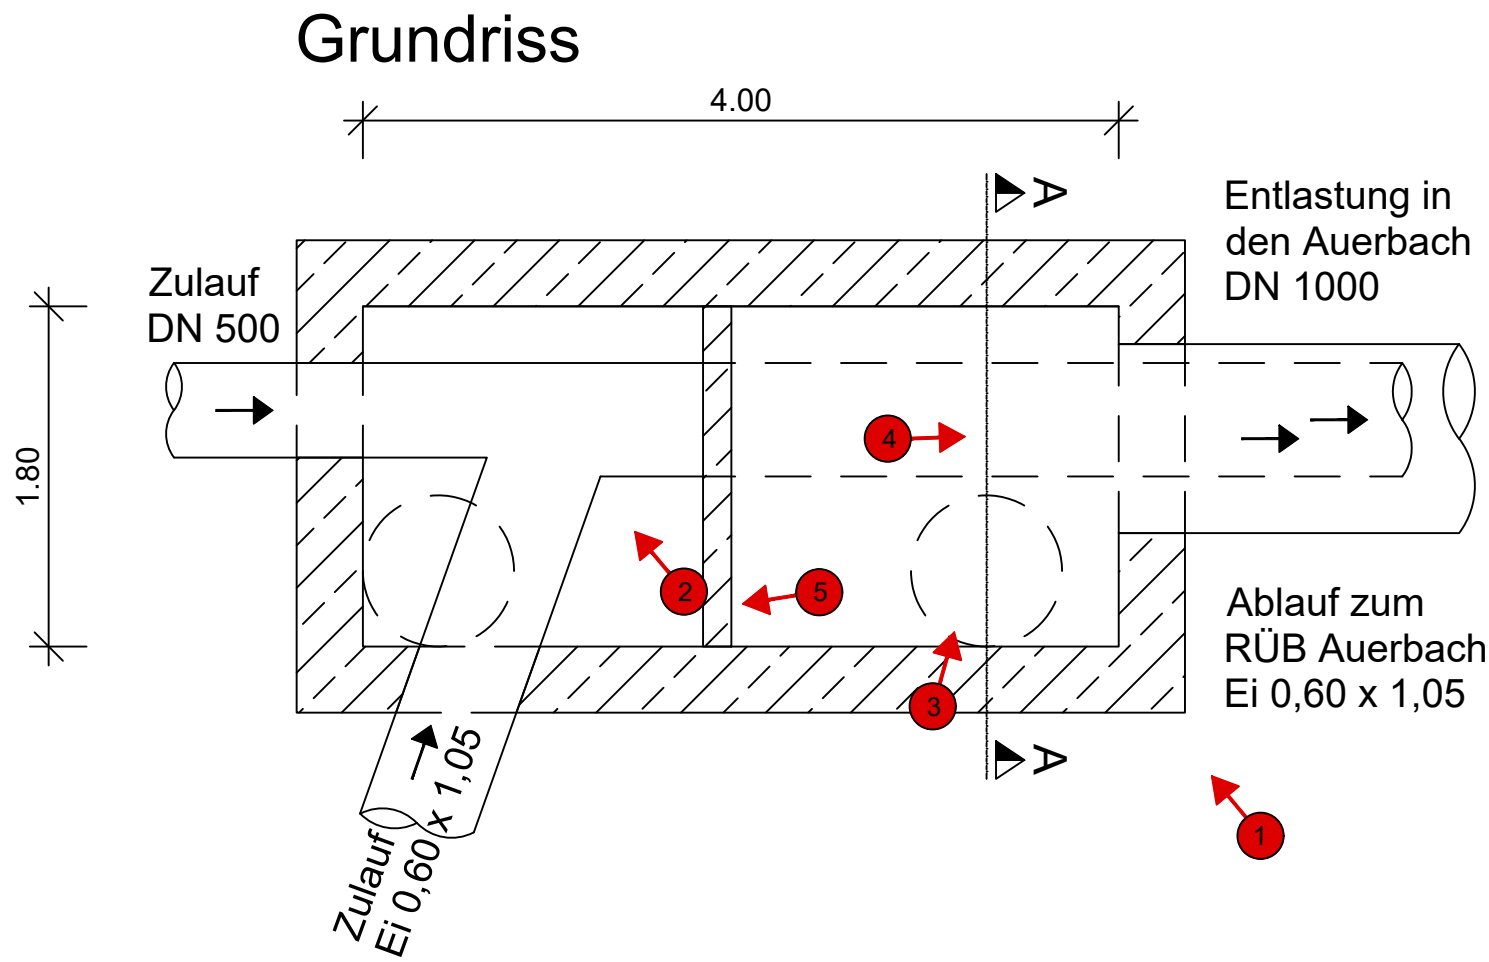
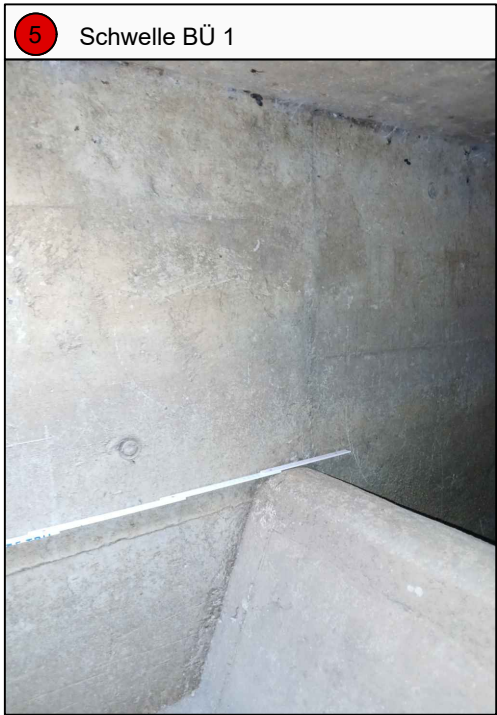


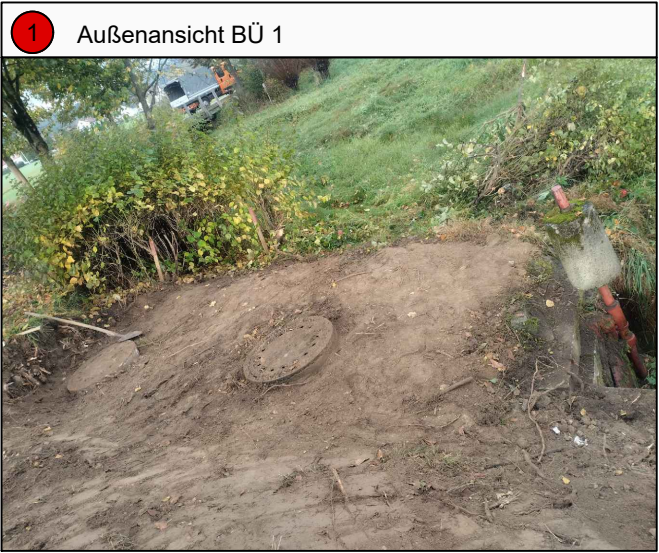

Schnitt A-A

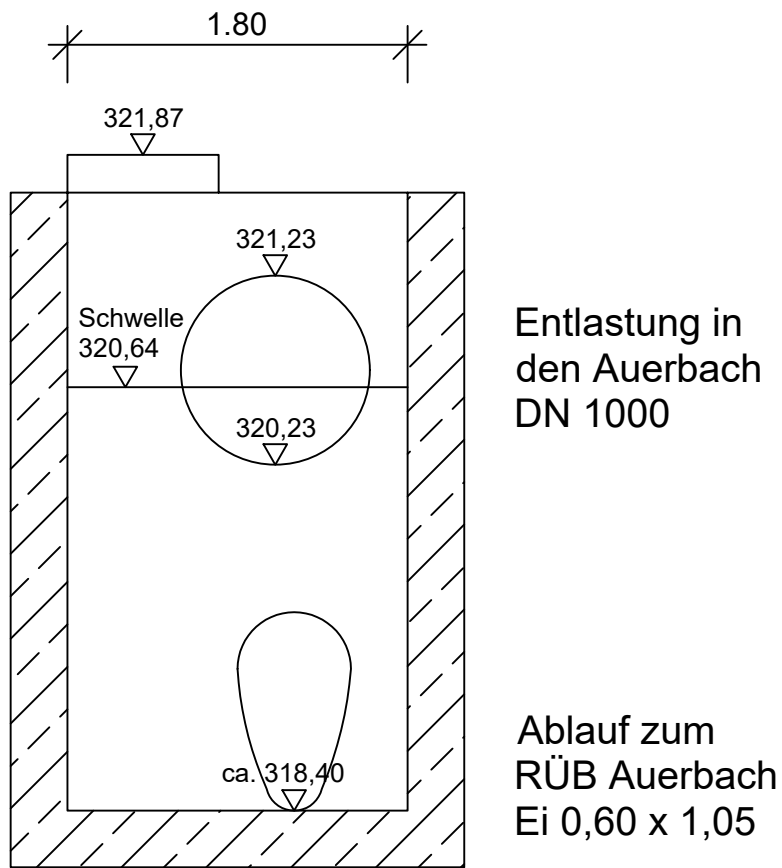

WASSERRECHTSVERFAHREN


vom November 2025

Zeichenerklärung

1 Standort und Blickrichtung Foto

Der Bestandsplan wurde gemäß Vermessung vom 19. November 2025 erstellt.

ÄNDERUNG		DATUM	INDEX	NAME	
INHALT		Bestandsplan BÜ 1			
BAUHERR		Gemeinde Auerbach Hauptstraße 8 94530 Auerbach			
VORHABEN		Antrag auf Wasserrechtliche Erlaubnis für die Kläranlage Auerbach und die Mischwasserentlastungsanlagen im Einzugsgebiet der Kläranlage Auerbach			
ANLAGE	3.1	MASSSTAB	1:40	PLANGROESSE	0,17 m²
PLANNUMMER	07	PROJEKTNUMMER	33638	BEARBEITET	Weinhändler
DATUM		28. November 2025		GEZEICHNET	Schedlbauer
UNTERSCHRIFT				GEPRUEFT	Weinhändler
Entwurfsverfasser		Bauherr		DATEI	33638_WW_251119_BE_BÜ1_BÜ2.dwg

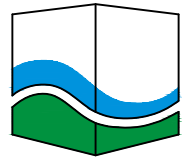

SEHLHOFF
INGENIEURE | ARCHITEKTEN

Rachelstraße 53
94315 Straubing

Telefon 09421 9264-0
straubing@sehlhoff.eu
www.sehlhoff.eu