





Grundriss

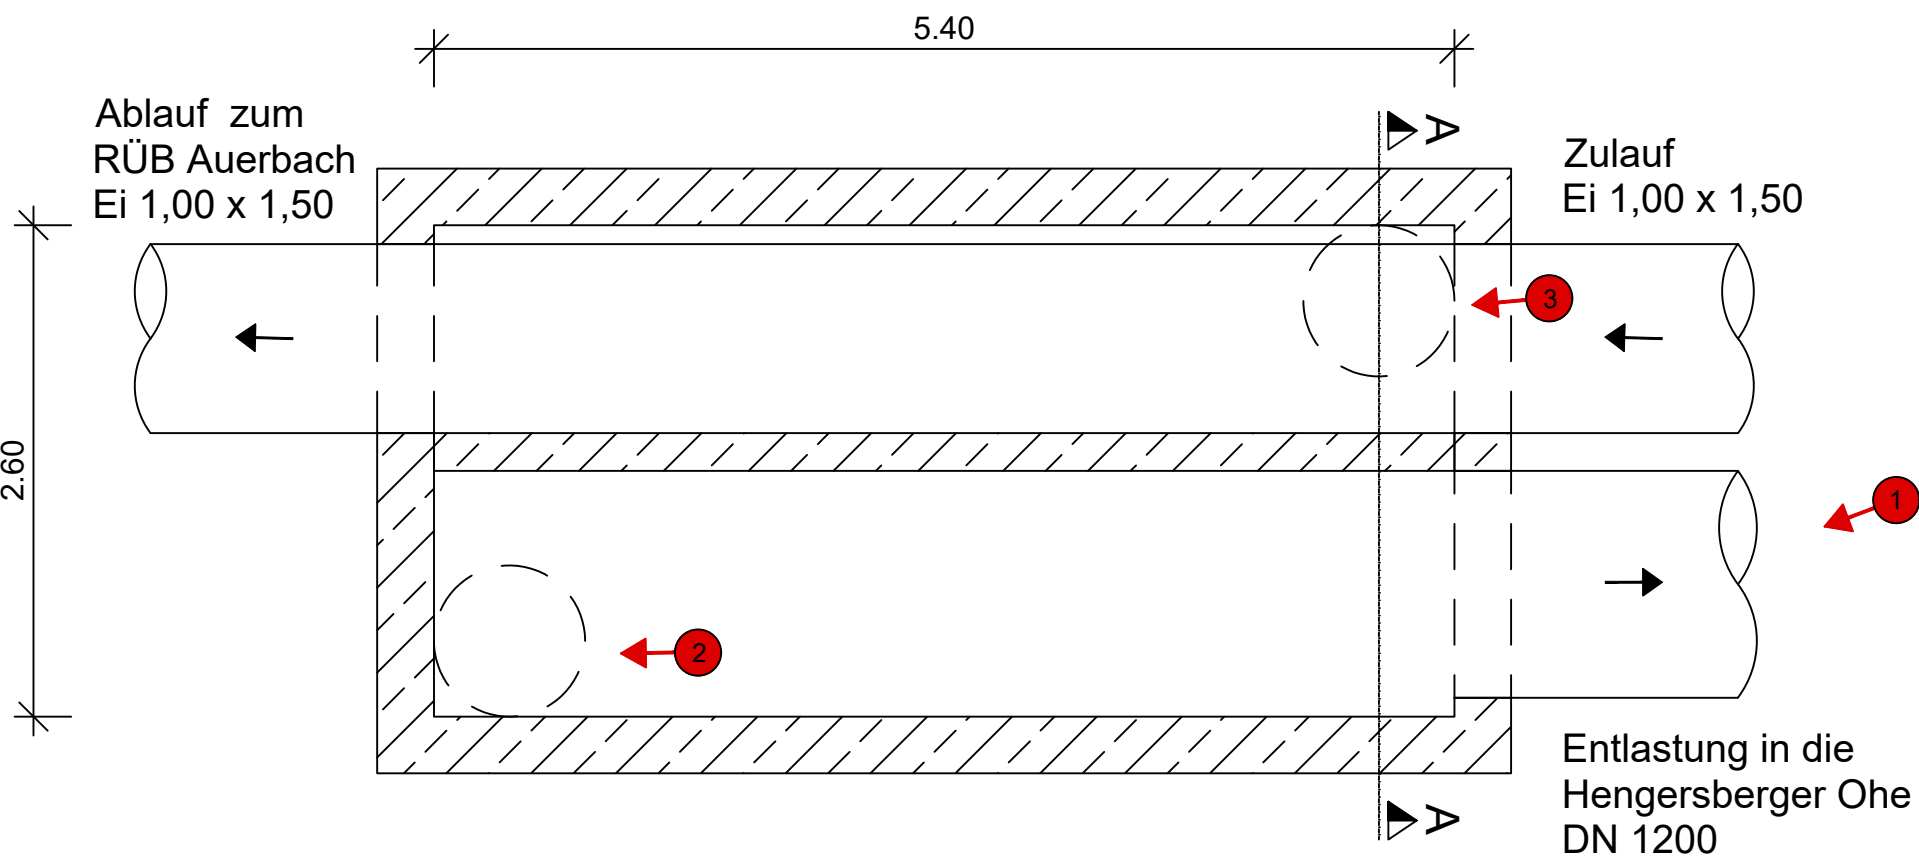

Schnitt A-A

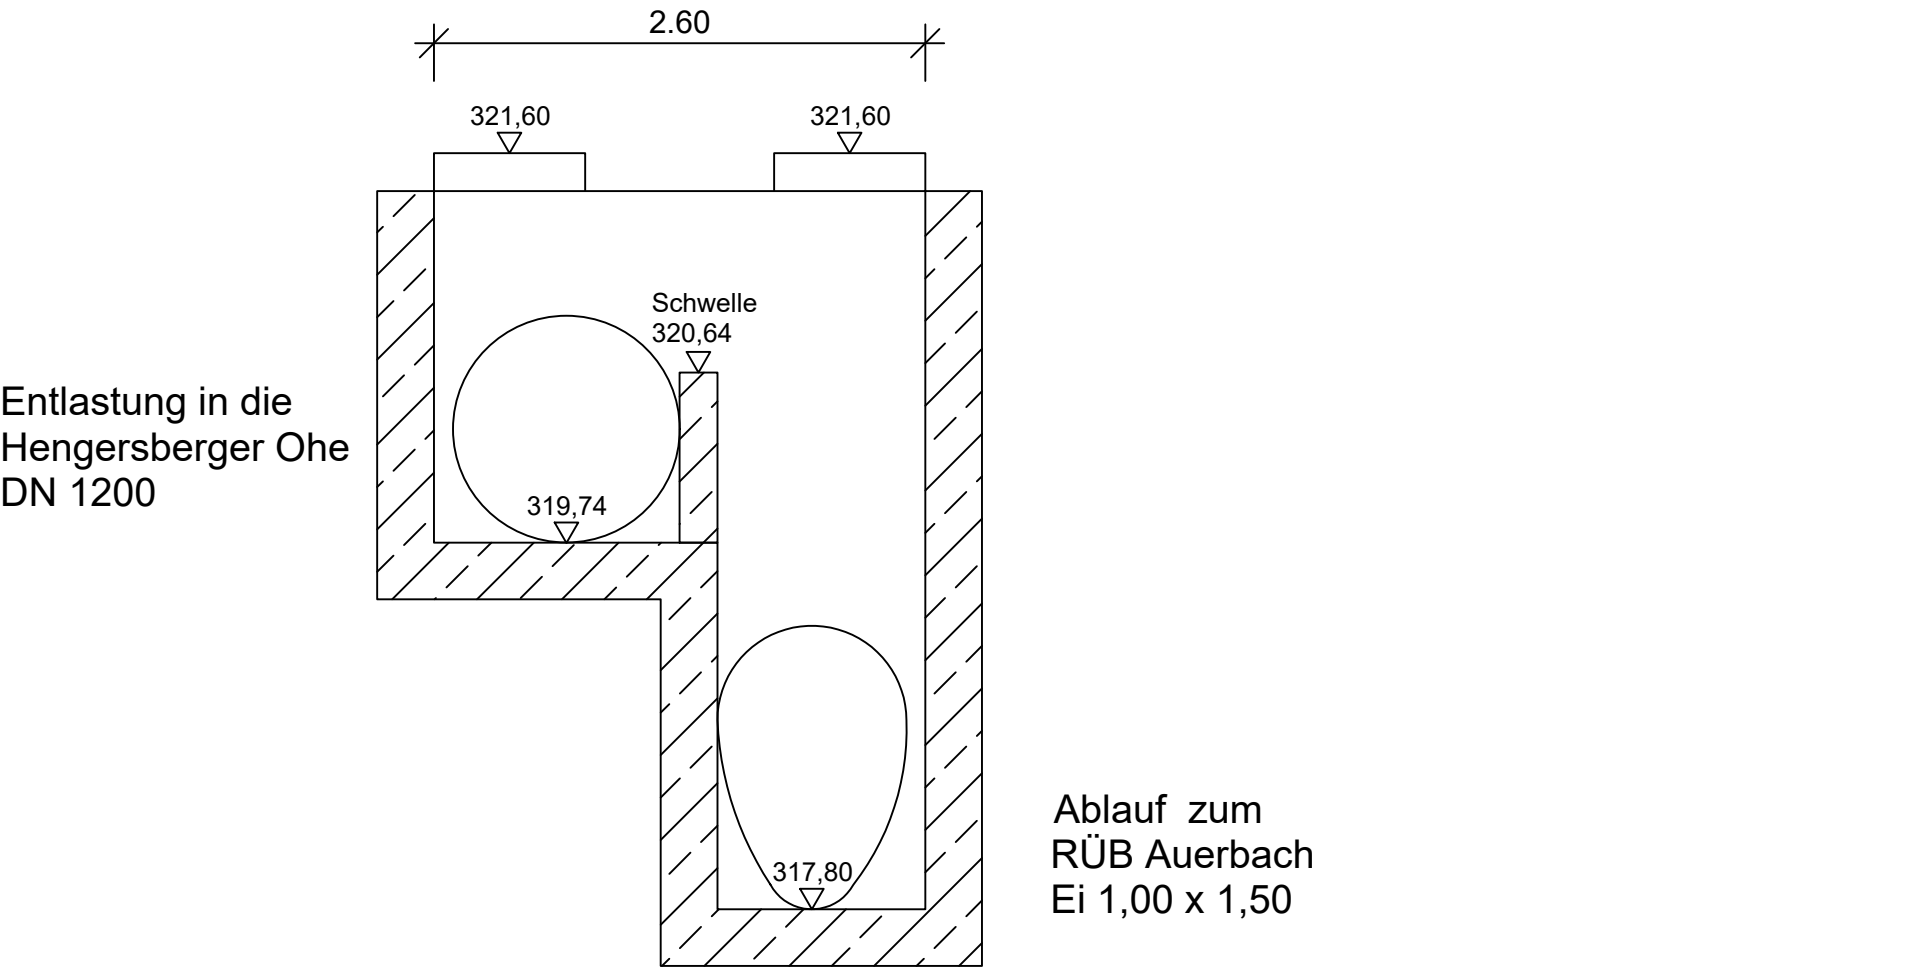

WASSERRECHTSVERFAHREN
vom November 2025

Zeichenerklärung

1 Standort und Blickrichtung Foto

Der Bestandsplan wurde gemäß Vermessung vom 19. November 2025 erstellt.

AENDERUNG	DATUM	INDEX	NAME


INHALT Bestandsplan BÜ 2

BAUHERR Gemeinde Auerbach
Hauptstraße 8
94530 Auerbach

VORHABEN Antrag auf Wasserrechtliche Erlaubnis für die Kläranlage Auerbach und die Mischwasserentlastungsanlagen im Einzugsgebiet der Kläranlage Auerbach

ANLAGE	3.2	MASSSTAB	1:40	PLANGROESSE	0,17 m²
				BEARBEITET	Weinhändler
PLANNUMMER	08	PROJEKTNUMMER	33638	GEZEICHNET	Schedlbauer
				GEPRUEFT	Weinhändler
DATUM	28. November 2025			DATEI	33638_WW_251119_BE_BÜ1_BÜ2.dwg

UNTERSCHRIFT	
Entwurfsverfasser	Bauherr

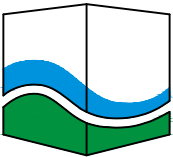

SEHLHOFF
INGENIEURE | ARCHITEKTEN

Rachelstraße 53
94315 Straubing

Telefon 09421 9264-0
straubing@sehlhoff.eu
www.sehlhoff.eu

"Diese Zeichnung ist unser geistiges Eigentum. Sie darf gemäß §§ 12 und 111 UrhG und 823 BGB ohne unsere schriftliche Genehmigung weder vervielfältigt und unbefugt verwendet, noch Dritten zur Einsicht überlassen oder in sonstiger Weise inhaltlich mitgeteilt werden."