

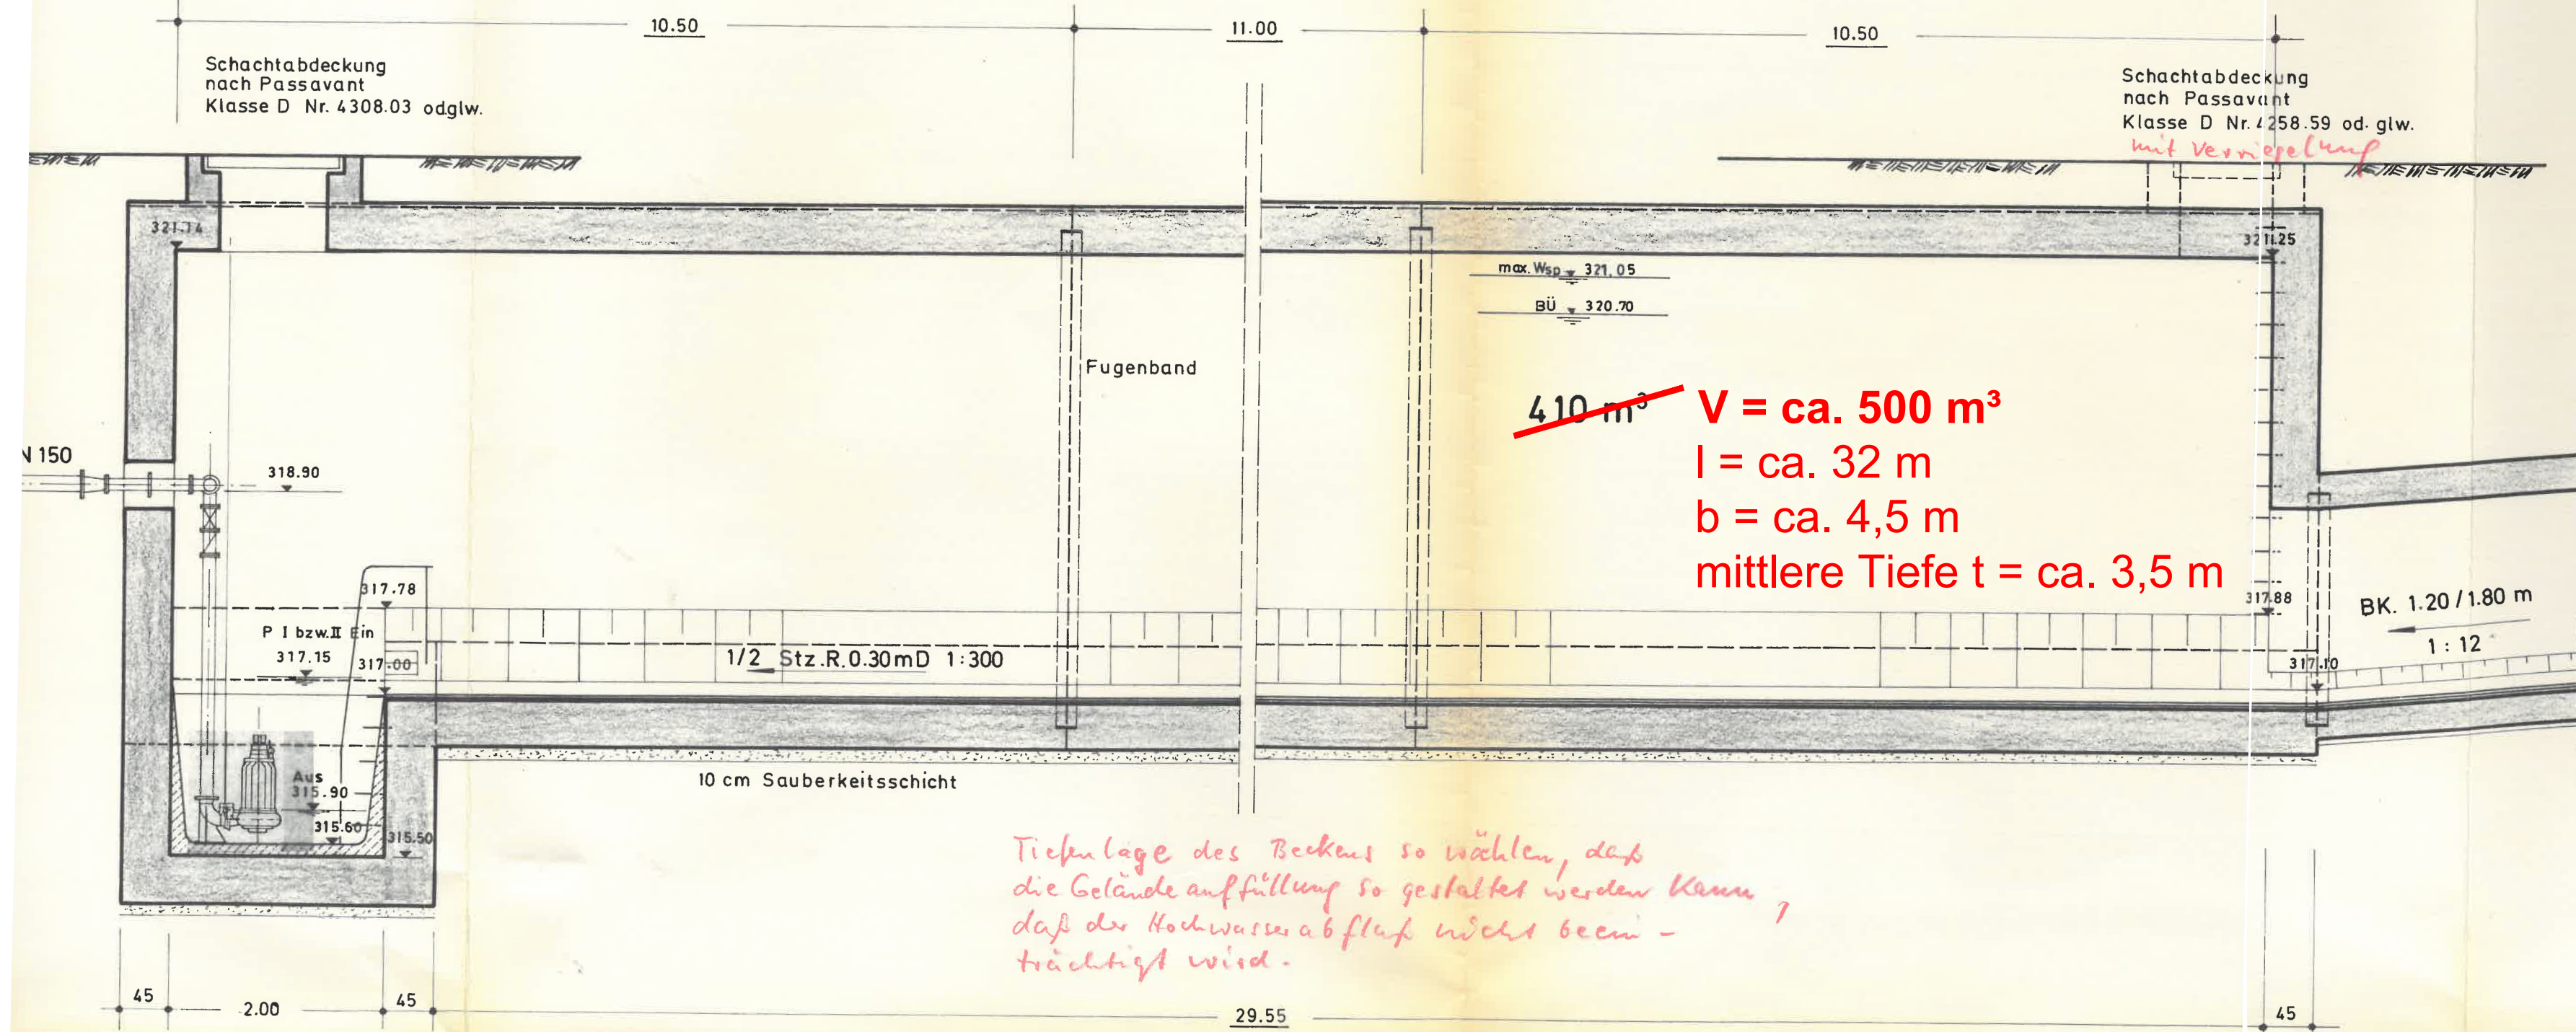
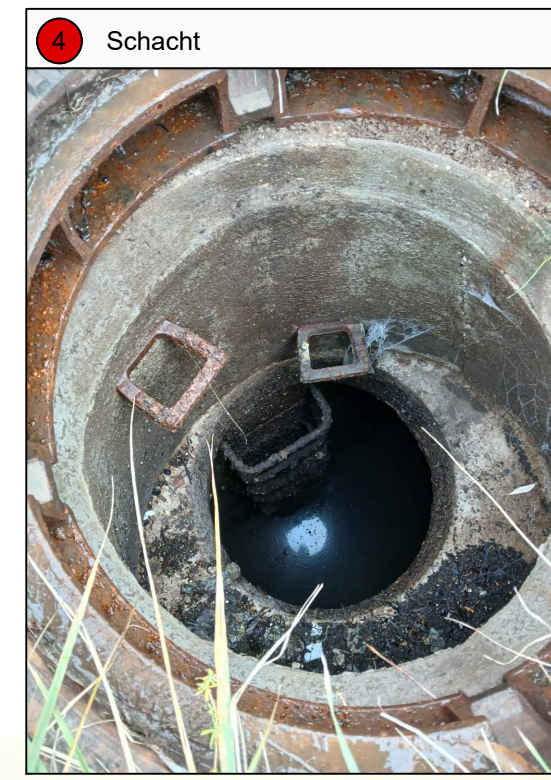
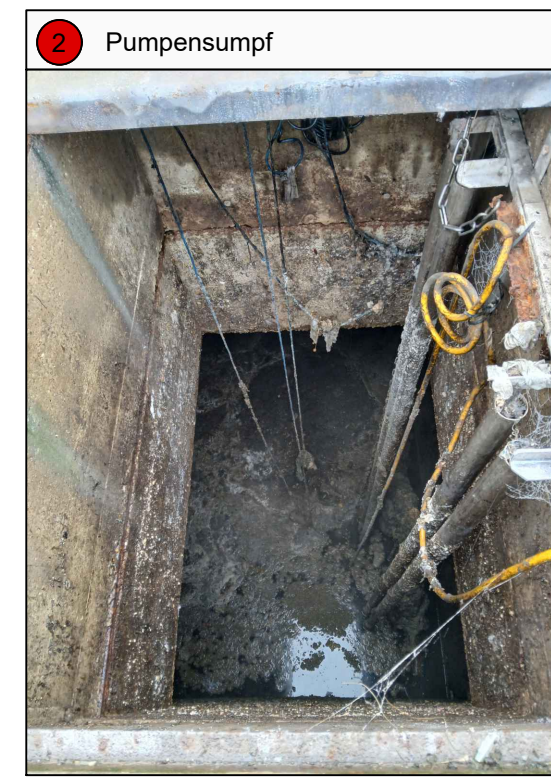



Schnitt - A A

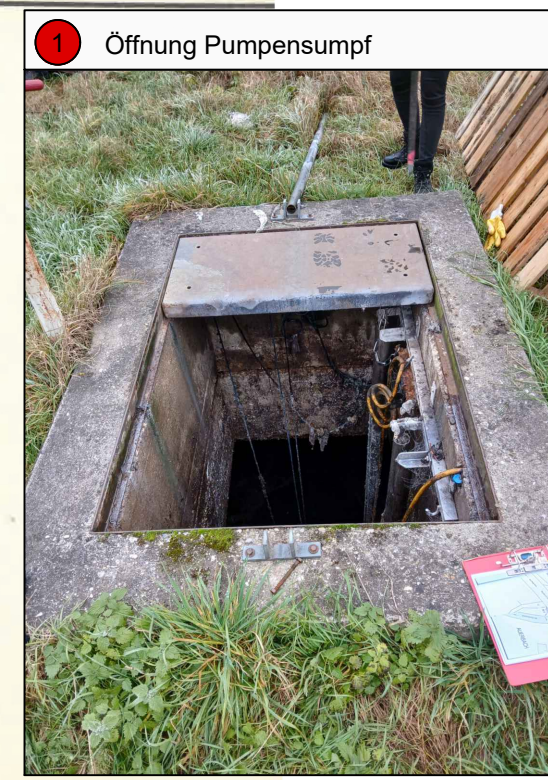


Schnitt B - B

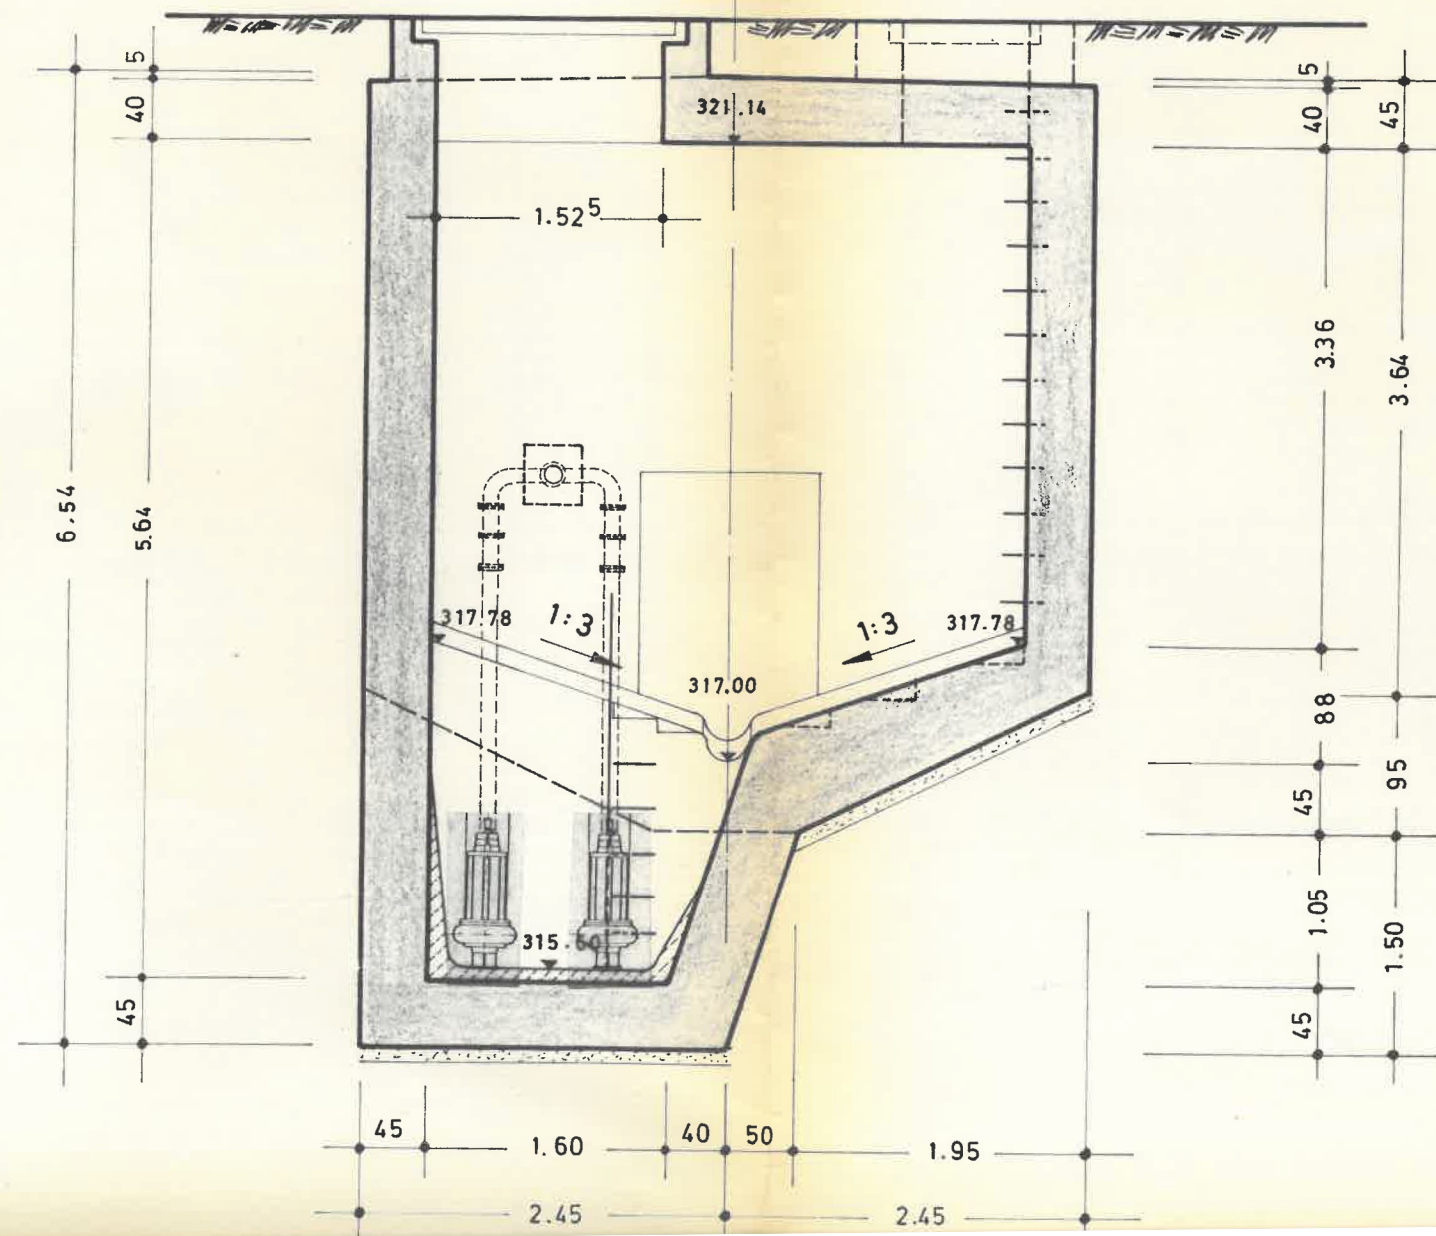

Horizontalschnitt

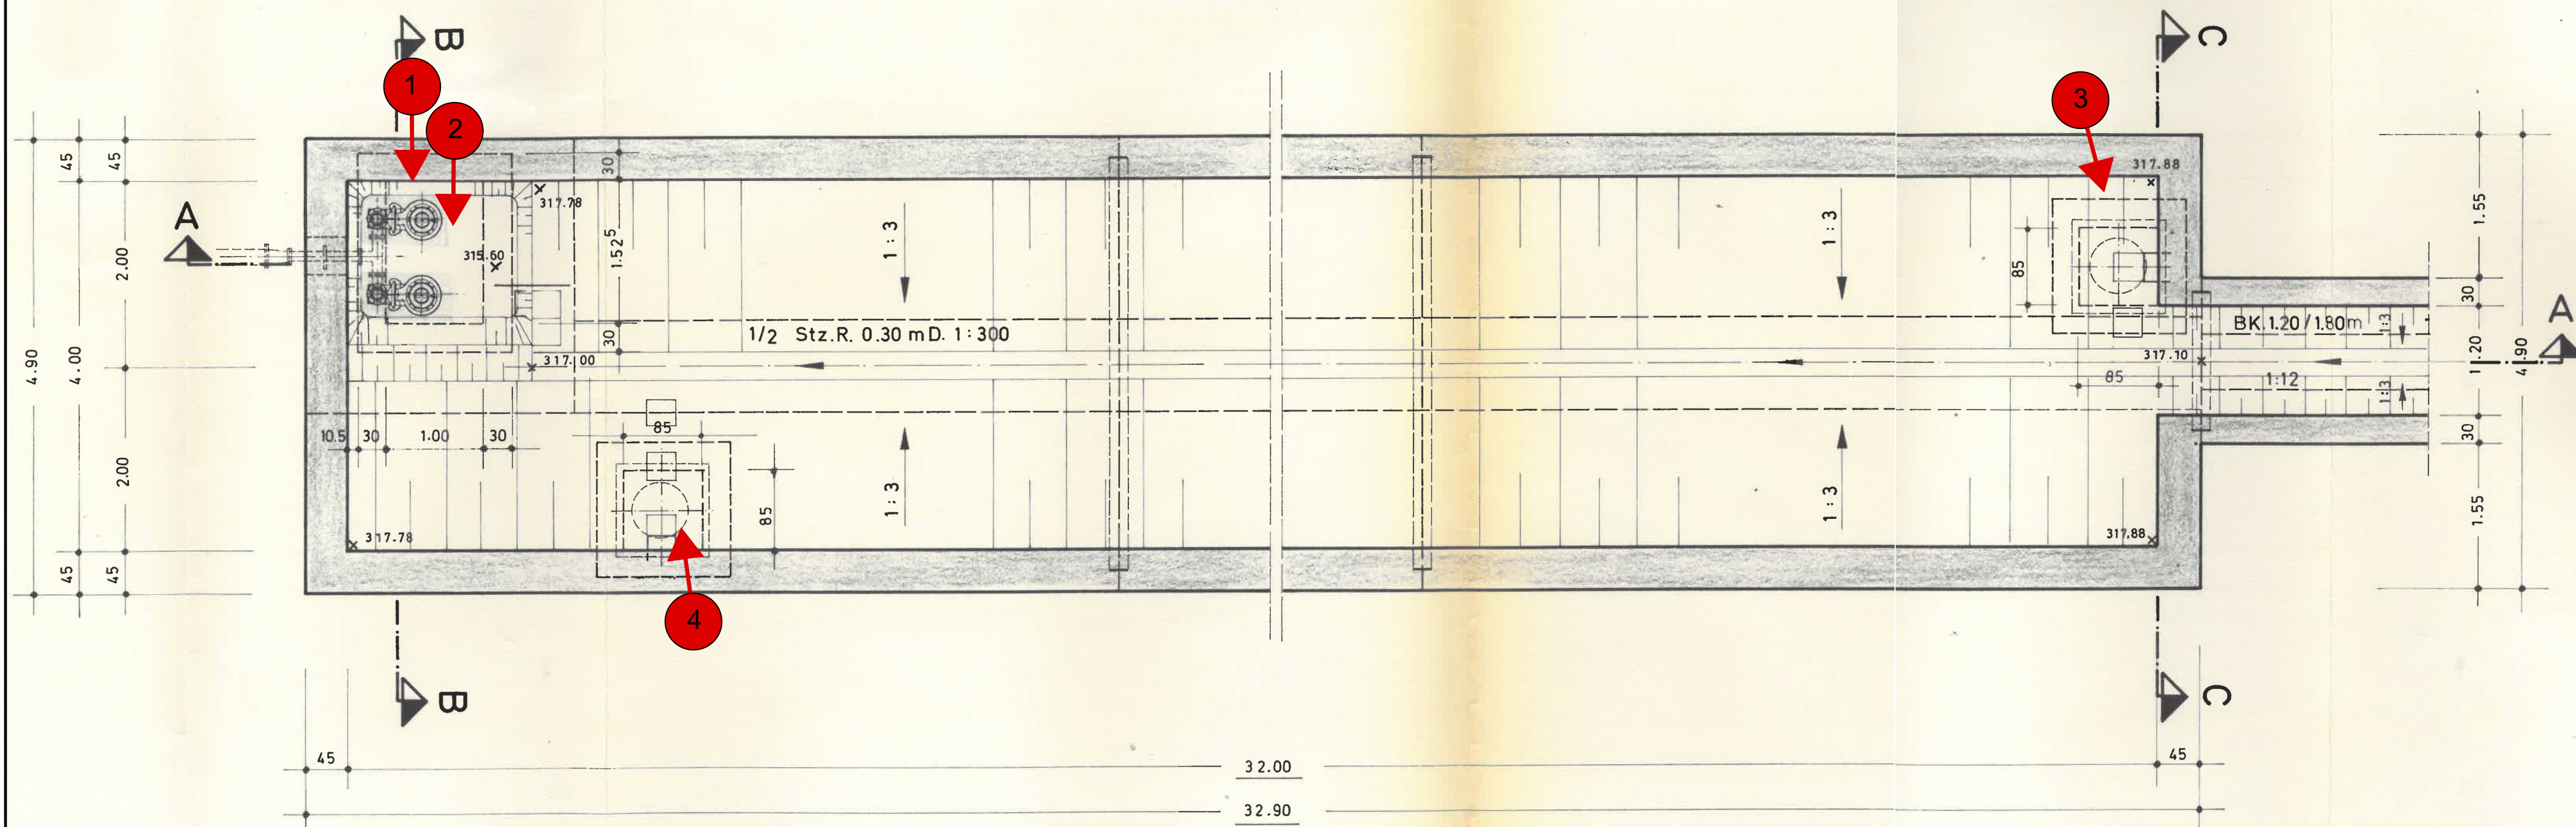

Schnitt C - C

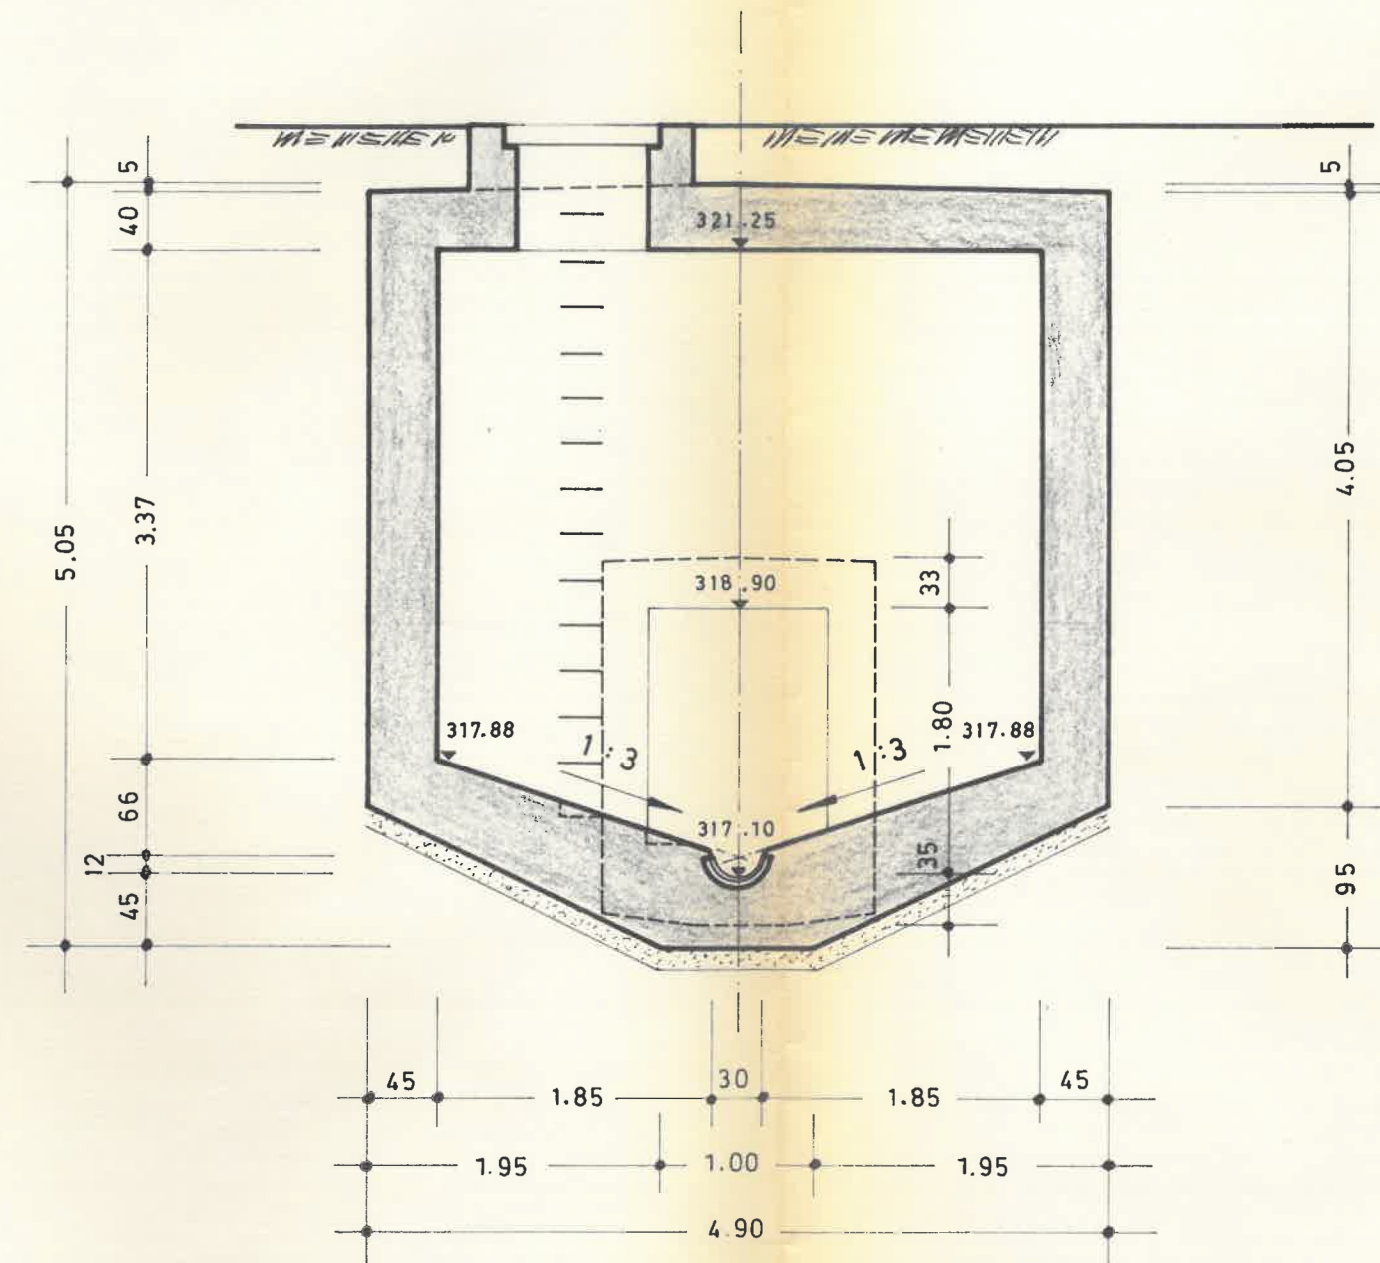

Schachtabdeckung Klasse D
für Fahrbahn DIN 1229, „Begu“-Ausführung

Wasserdichter Innenputz

Die Innenflächen sind bis zur Putzgrenze
1,5 cm dick zu verputzen und zu glätten.

- 1) Rohwurt: 1 Teil Zement
2 Teile Sand
- 2) Feinwurt: 1 Teil Zement
2 Teile Quarzsand
- 3) Feinputz: 2 Teile Zement
1 Teil Schweißsand
- 4) Glatzstrich: Reiner Zement

Beton B 25

wasserundurchlässig mit hohem Frost-
widerstand, mit hohem Widerstand gegen
chemische Angriffe

Betonstahl BSt III / IV

Betondeckung

(sofern nicht anders angegeben)
Wände und Fundamentplatten 4 cm
Decken 2,5 cm

Steigbügel

Aluminium - Stahl,
gekröpft

Geprüft
nach der beauftragten
Stellungnahme vom 02.07.85
Nr. 02/85
Deggendorf am 02.07.85
Wasserwirtschaftsamt Deggendorf
I. A. Edelhof
Techn. Amtsamt

Gemeinde Auerbach

BAUER

WASSERRECHTSVERFAHREN

vom November 2025

Zeichenerklärung

Standort und Blickrichtung Foto

Weitgehend plankonform erstellt,
Bestand wurde durch die SEHLHOFF GmbH
vor Ort geprüft (Stand: 9. September 2025 /
19. November 2025).

INHALT Bestandsplan RÜB Auerbach

BAUHERR Gemeinde Auerbach
Hauptstraße 8
94530 Auerbach

VORHABEN Antrag auf Wasserrechtliche Erlaubnis für die Kläranlage Auerbach und
die Mischwasserentlastungsanlagen im Einzugsgebiet der Kläranlage Auerbach

ANLAGE	3.3	MASSSTAB	1:50	PLANGROSSE	0,73 m²
PLANNUMMER	09	PROJEKTNUMMER	33638	GEZEICHNET	Weinhänder
DATUM	28. November 2025	DATEI	33638_WW_251120_BE_RÜB.dwg	GEPRÜFT	Schedbauer

UNTERSCHRIFT
Entwurfsverfasser Bauherr

SEHLHOFF
INGENIEURE | ARCHITEKTEN
Rachestraße 53
94315 Straubing
Telefon 09421 9264-0
straubing@sehlhoff.eu
www.sehlhoff.eu