


Diese Zeichnung ist unser geistiges Eigentum. Sie darf gemäß §§1, 2 und 11ff. UrhG und 823 BGB ohne unsere schriftliche Genehmigung weder ververviältigt und unbefugt verwendet, noch Dritten zur Einsicht überlassen oder in sonstiger Weise inhaltlich mitgeteilt werden.

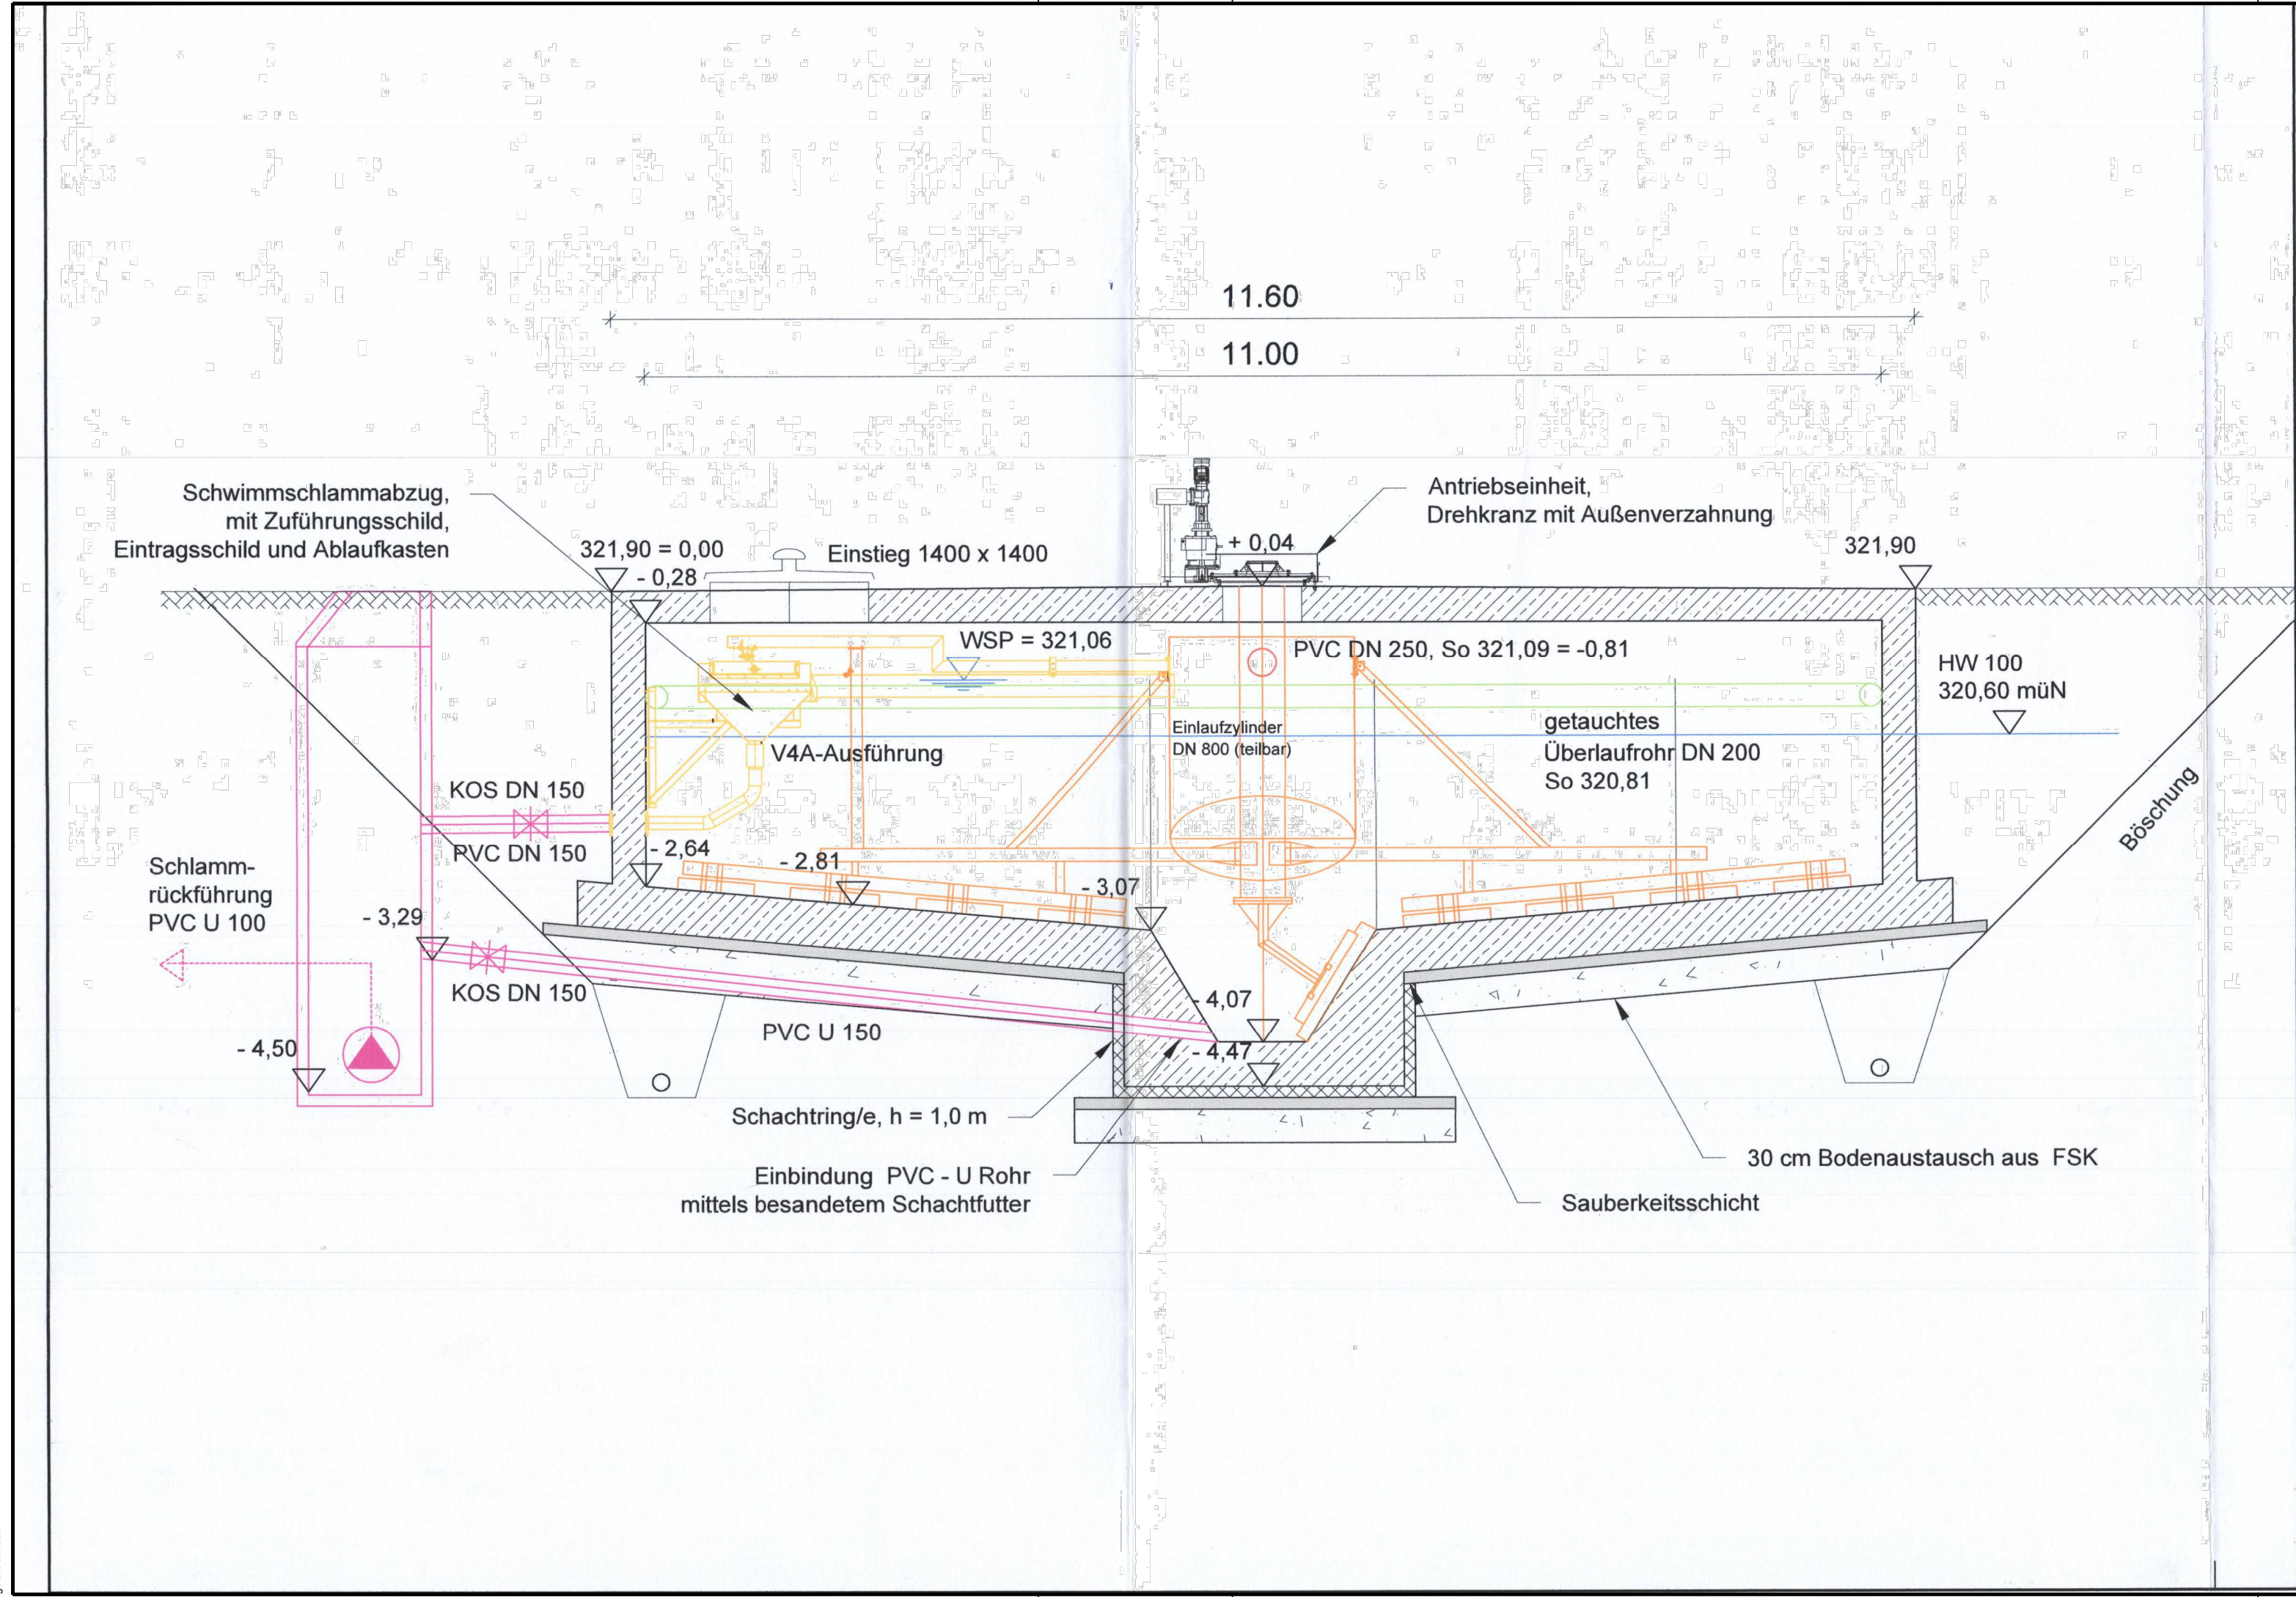

c					
b					
a					
INDEX	DATUM	GEZEICHNET	DATUM	GEPRÜFT	ART DER ÄNDERUNG
VORHABEN:		Abwasserbeseitigung Gmd. Auerbach		ANLAGE: 5	
		Nachklärbecken		PLAN-NR.: E-A_Schnitt NKB_2017-06-22_Vers0	
VORHABENSTRÄGER:		Gemeinde Auerbach Hauptstraße 8, 94530 Auerbach Landkreis Deggendorf		Entwurf/Ausführungsplanung	
MASSTAB:		1: 50		ENTW.	22.06.2017 Jakob
				GEZ.	22.06.2017 Jakob
				GEPR.	22.06.2017 Weiß
VORHABENSTRÄGER:		Auerbach, den		ENTWURFSVERFASSER:	
				Ingenieurbüro Stefan Weiss Preysingplatz 7, 94447 Plattling tel 09931/72800 fax 09931/907391 mail@ib-stefan-weiss	
				Plattling, 22.06.2017	
				1. Bürgermeister, Straßer	

WASSERRECHTSVERFAHREN


vom November 2025

Zeichenerklärung

1 Standort und Blickrichtung Foto

Weitgehend plankonform erstellt,
Bestand wurde durch die SEHLHOFF GmbH
vor Ort geprüft (Stand: 9. September 2025).

AENDERUNG	DATUM	INDEX	NAME
INHALT			
Bestandsplan Nachklärbecken			
BAUHERR			
Gemeinde Auerbach Hauptstraße 8 94530 Auerbach			
VORHABEN			
Antrag auf Wasserrechtliche Erlaubnis für die Kläranlage Auerbach und die Mischwasserentlastungsanlagen im Einzugsgebiet der Kläranlage Auerbach			
ANLAGE	3.6	MASSSTAB	1:50
PLANNUMMER	12	PROJEKTNUMMER	33638
DATUM	28. November 2025		
UNTERSCHRIFT		Entwurfsverfasser Bauherr	

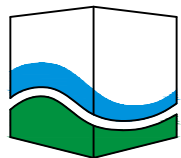

SEHLHOFF
INGENIEURE | ARCHITEKTEN

Rachelstraße 53
94315 Straubing

Telefon 09421 9264-0
straubing@sehlhoff.eu
www.sehlhoff.eu