

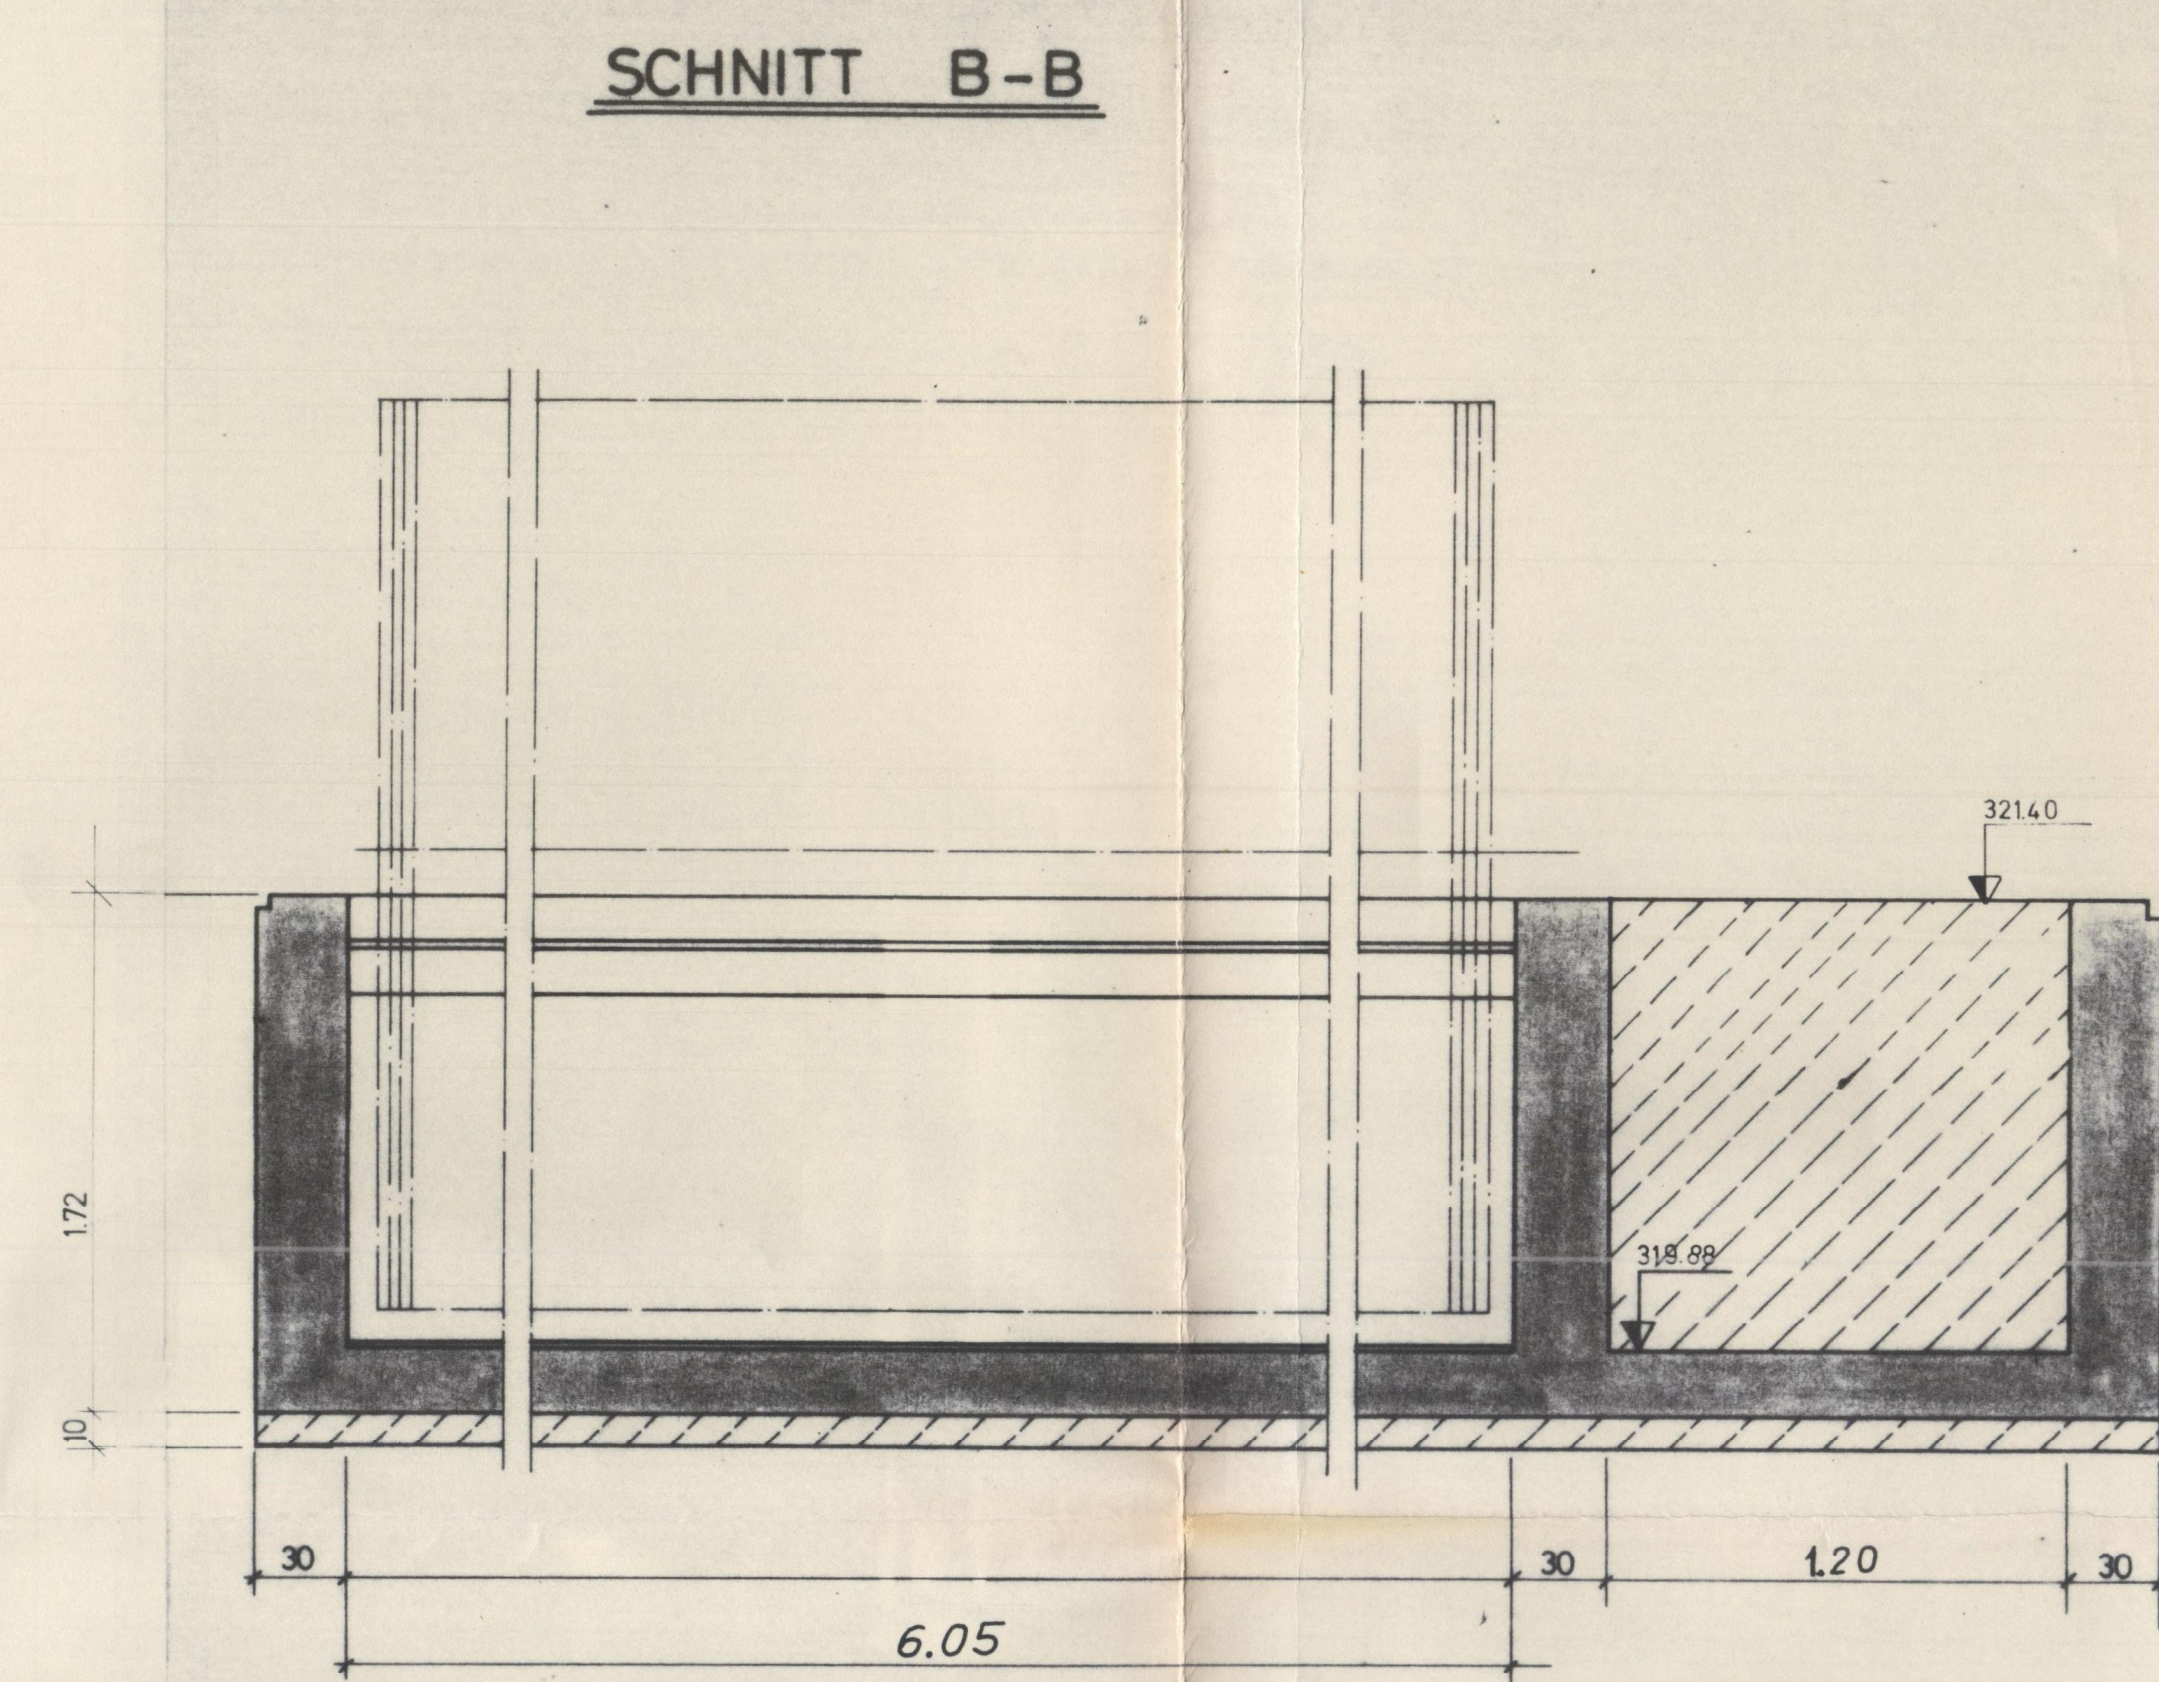


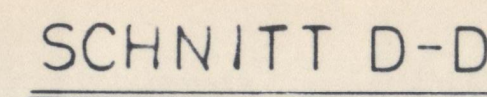

Rückbau des Nachklärfilters im Zuge des Neubaus des Nachklärbeckens erfolgt (s. Bild 4)

Gemäß Ortseinsicht vom 9. September 2025 wurden drei statt vier Scheibentauchkörper mit $d = \text{ca. } 3,2 \text{ m}$ und $l = \text{ca. } 4,3 \text{ m}$ verbaut (s. Bild 3)

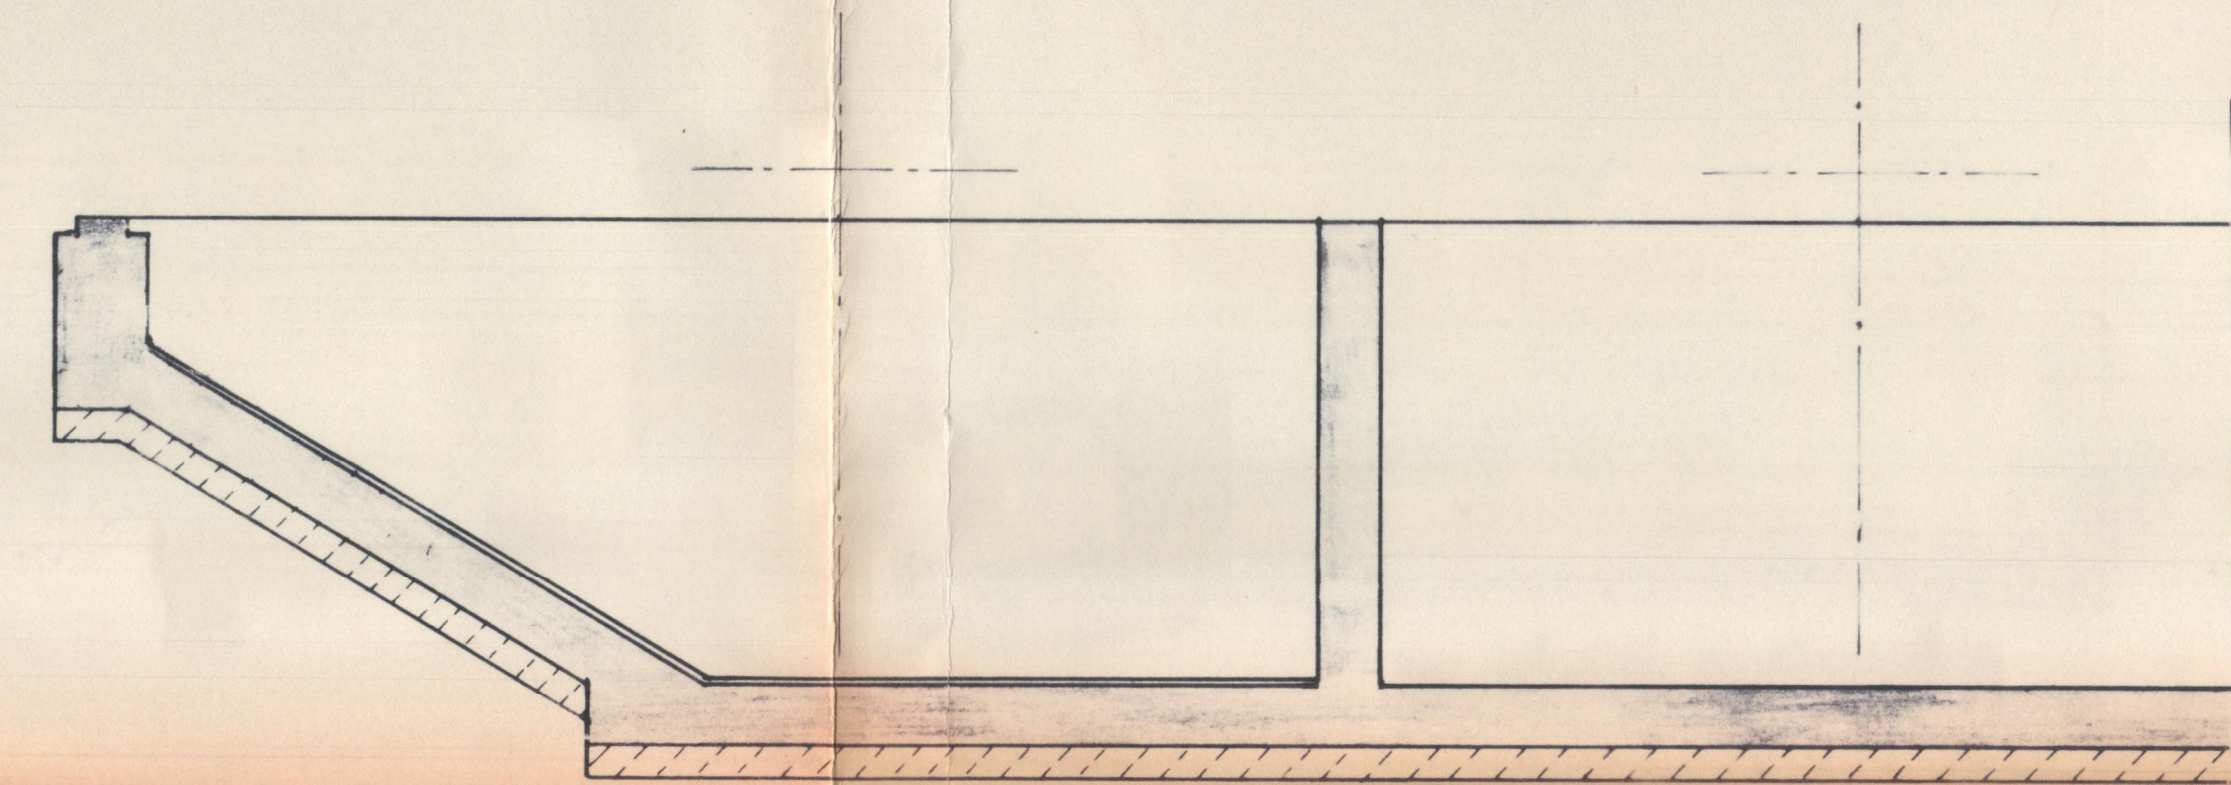

Rückbau des Nachklärfilters im Zuge des Neubaus des Nachklärbeckens erfolgt (s. Bild 4)

NACHKLÄRFILTER
SIEHE ZCHG. 300 26

AUSSP. STEHLAGER
6 x 6 x 30 tief

Antragsteller:

Gemeinde Auerbach Kläranlage			BAUER BETRIEBSTELLE KUGELFELDEN 100	
Scheibentauchkörperanlage			TEL: -ING J. BAUER TEL: -ING D. H. BAUER REGENSBURG WILHELMSTRASSE 3 TEL. 0941 - 2 10 77	
Anlage	Zöhr. Nr.:	Mafistab:	Datum	grt.
25	300 25	1:25	06 Sept 77	
gezeichnet 08.11.76 GR parat			Zeichnungs-Nr. 6-0500-8-1062-0-00	
gezeichnet			Hochbau	
Diese Zeichnung darf ohne unsere Genehmigung weder vervielfältigt, Dritten Personen oder Industrieanstalten gegenüber gezeigt werden, noch in irgendeiner Weise benutzt werden, vor aus oder Besuchs in Sinne des Urheber- und Patentrechts ver-				

WASSERRECHTSVERFAHREN

vom November 2025

Gemäß Orseinsicht vom 9. September 2025 durch die SEHLHOFF GmbH wurden drei statt vier Scheibentauchkörper mit $d = \text{ca. } 3,2 \text{ m}$ und $l = \text{ca. } 4,3 \text{ m}$ verbaut (s. Bild 3). Der Nachklärfilter wurde im Zuge des Neubaus des Nachklärbeckens entfernt.

AENDERUNG	DATUM	INDEX	NAM		
INHALT					
Bestandsplan Scheibentauchkörper					
BAUHERR	Gemeinde Auerbach Hauptstraße 8 94530 Auerbach				
VORHABEN <i>Antrag auf Wasserrechtliche Erlaubnis für die Kläranlage Auerbach und die Massenerdeuntergaragen im Einzugsgebiet der Kläranlage Auerbach</i>					
ANLAGE	MASSSTAB	1:25	PLANKROESSE	1:25 m²	
			SCHNITTART	Schnittbaue	
PLANNUMMER	PROJEKTNUMMER	33638	GEGENST.	Praese	
			GEPRUEFT	Weinbacher	
DATUM	28. November 2025		(DATE)	33638_WW_200901_Be_STK.dwg	
UNTERSCHRIFT					
Entwurfsverfasser			Bauer		

